

床ワックス範囲図(1階)

- 1階 1F
- 2階 2F
- 3階 3F

山下設計・武田設計共同企業体  
YAMASHITA DESIGN & TAKEDA DESIGN JOINT VENTURE  
ARCHITECTS ASSOCIATION


2017.10.19 監査 作成者 概略

施工図 木村 武田 村上


岩手県立療育センター 及び  
岩手県立盛岡となん支援学校(仮称) 新築(建築)工事

図面内容	1階平面図 (設計変更図)	図面番号 (図面センター)	HA-1045
縮尺	A 1: 1/200, A 3: 1/400	設計	建築意匠部



【障がい児支援棟】

【障がい者支援棟】

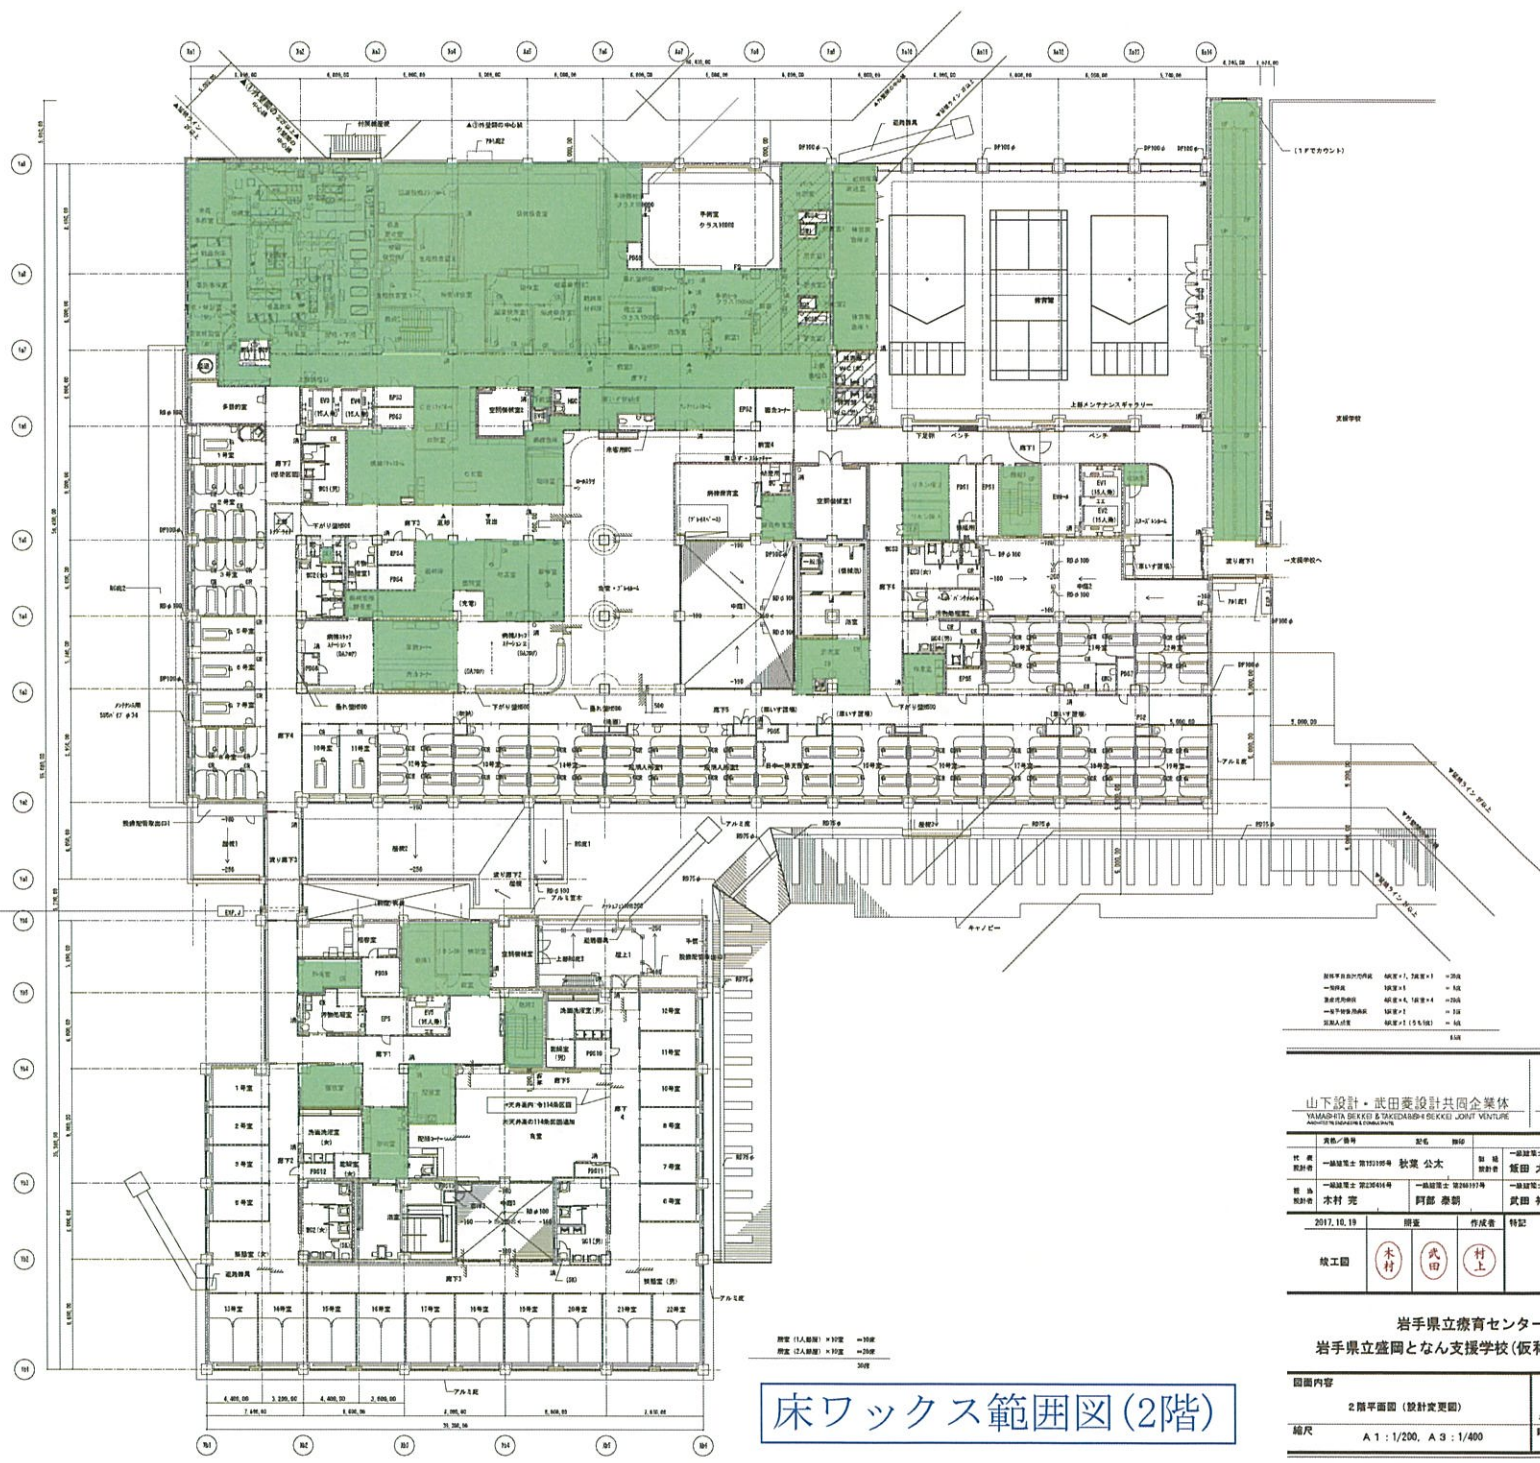


山下設計・武田設計共同企業体  
YAMASHITA SEIKI & TAKEDA&SUKIYO JOINT VENTURE  
YAMASHITA SEIKI  
TAKEDA&SUKIYO

代表	一級建築士 第10110号	秋庭 公太	一級建築士 第1902号	小原 勝規

2017.10.19	附帯	作成者	特記
竣工図	木村	武田	村上

岩手県立療育センター 及び  
岩手県立盛岡となん支援学校(仮称) 新築(建築)工事


## 床ワックス範囲図(2階)

図面内容	2階平面図(設計変更)	図面番号(療育センター)	HA-1046
縮尺	A 1:1/200, A 3:1/400	頁分	建築意匠図

【障がい児支援棟】



【障がい者支援棟】

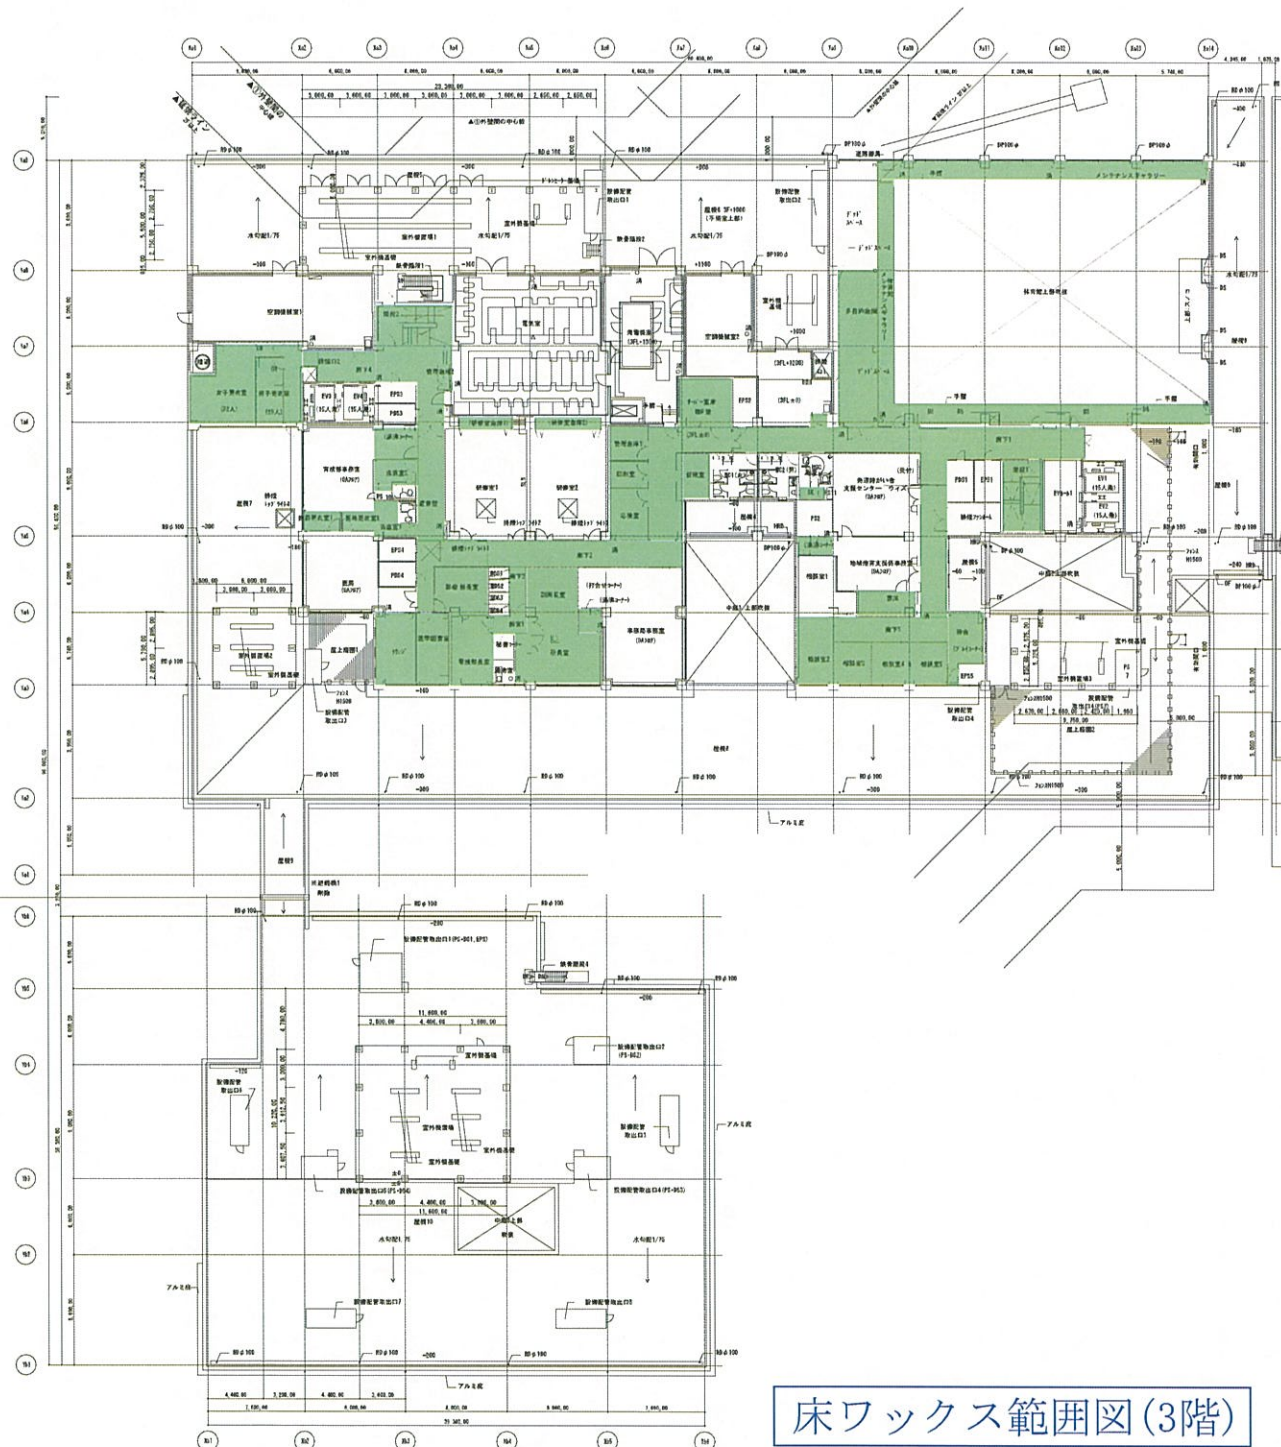


床ワックス範囲図(3階)




山下設計・武田委設計共同企業体 YAMASHITA SEKKEI & TAKEDA SEI KEIKI JOINT VENTURE ARCHITECTS ASSOCIATION		YAMASHITA SEKKEI KE. ARCHITECTS ASSOCIATION		TAKEDA SEI KEIKI KE. ARCHITECTS ASSOCIATION	
業種・番号	種別	種別	業種	種別	種別
作業	一般建築士 第19533号	設計	小規模	監理	一般建築士 第19533号
作業	一般建築士 第19165号	設計	秋葉 公太	監理	一般建築士 第19165号
設計	一般建築士 第19544号	設計	飯田 大郎	監理	一般建築士 第19544号
設計	一般建築士 第19544号	設計	阿部 泰朝	監理	一般建築士 第19544号
設計	一般建築士 第19544号	設計	武田 裕次	監理	一般建築士 第19544号
設計	一般建築士 第19544号	設計	鈴木 浩昌	監理	一般建築士 第19544号
2017.10.19	閉業	作成者	特記		
竣工図	未村	武田	村上		

岩手県立療育センター 及び  
岩手県立盛岡となん支援学校(仮称) 新築(建築)工事


図面内容	3階平面図(設計変更図)	図面番号(療育センター)	HA-1047
縮尺	A 1:1/200, A 3:1/400	概分	建築意匠図

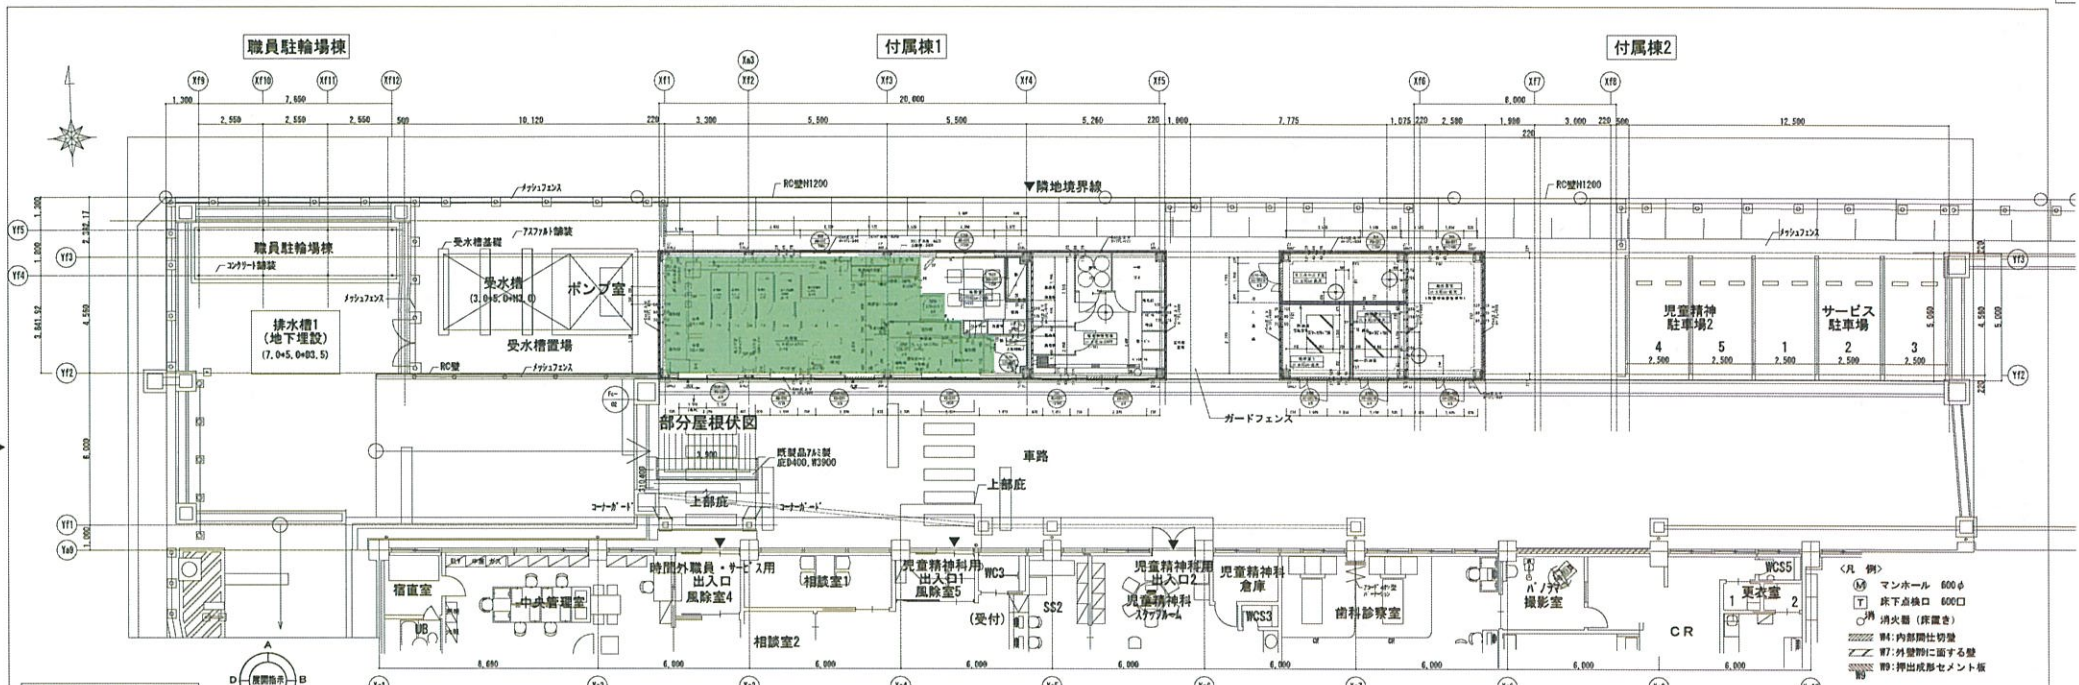

附属棟平面図 S=1:100

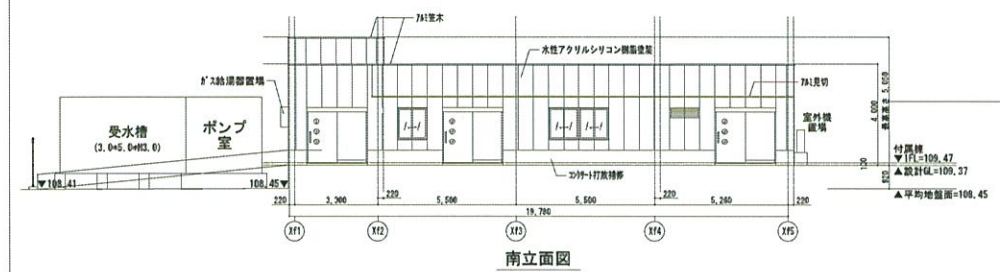


南立面図

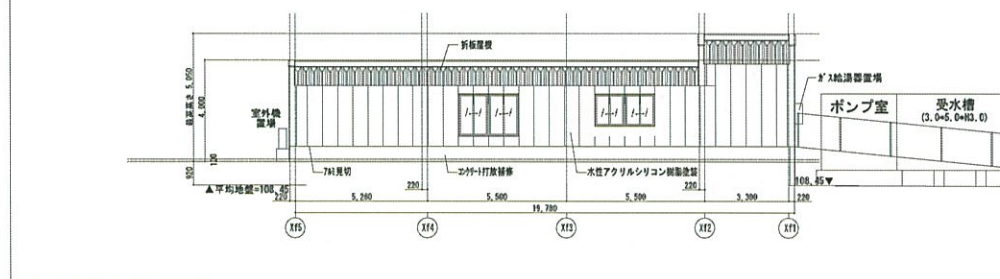


北立面図

附属棟1立面図 S=1:100

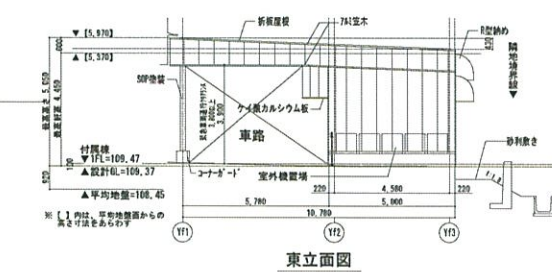

東立面図

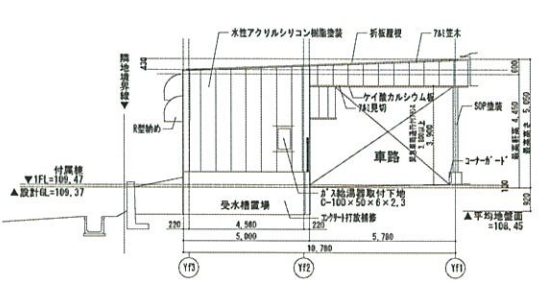

西立面図

### 床ワックス範囲図 (附属棟)

一次工事内容

図番	項目	工事内容
1	舗装タクト	洗濯室内天井下がり200mmまで一次施工工事。口径：200φ。(単独配管にて) 「積層床」は「別冊A」にて。給油機・貯水し。積層床によるエラー防止 (積層床の延長は軒裏までにて20m以内となる積層床工費となります。) [床厚120φ約4.5m計算。]
2	電源	本棟アクトレット側まで一次施工工事。 消費電力：200W (2000W) アクトレット側：15A、1.5m。第三種接地-FL。
3	給湯	本棟アクトレット側まで一次施工工事。口径：200φ。本棟高さ：FL+1700mm。 給湯中圧力：1kg/cm <sup>2</sup> 。
4	給水	本棟アクトレット側まで一次施工工事。口径：200φ。本棟高さ：FL+1700mm。 給水中圧力：1kg/cm <sup>2</sup> 。
5	電源	給湯機・貯水し側まで一次施工工事。 最大消費電力：1.30kW (2000W)。200V1相。FL+1550mm。 アクトレット側：20A (60A-用電容量確保)。7-1：第三種接地-FL。
6	給水	貯水し側まで一次施工工事。口径：100φ。立上り高さ：FL+200mm。 貯水し側からためたためトラップ施工 乾燥機用を外気取り入れ。約315mm×換気設備分
7	ガス	乾燥機用まで一次施工工事。配管口径15A
その他	給湯設備	乾燥機用まで一次施工工事。配管口径15A

特記：商品取付口径が100mm×配管径200mm以上確保します。  
特記：各機器の4コーナーには70φ×φを打ち込む。取組時・配管等の取組は避けてください。